

# DOKUMENTACJA POWYKONAWCZA

Szkic inwentaryzacji powierzchni użytkowej mieszkania


Łódź, Al. Marsz. J. Piłsudskiego 37  
3 piętro

Mieszkanie nr 52 (3.20)

ALSTAL GRUPA BUDOWLANA Sp. z o.o. Sp. k.  
Kierownik Budowy

mgr inż. Robert Zawadzki  
Upr. bud. Nr ewid. LOD/0041/OWOKJ 03

SZKIC LOKALIZACYJNY

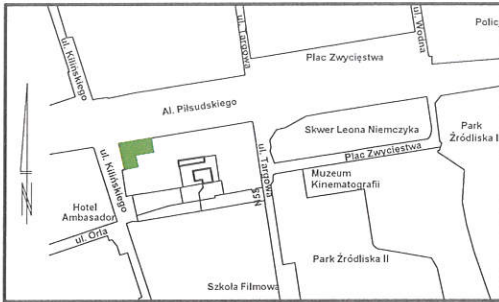


Rzut 3 piętra



Lokal nr 52	Pomieszczenie	Powierzchnia
52.0	Komunikacja	2,09
52.1	Salon z aneksem	22,07
52.2	Pokój	13,25
52.3	Łazienka	5,38
52.4	Garderoba	2,53
Suma		45,32 m <sup>2</sup>

RZUT LOKALU

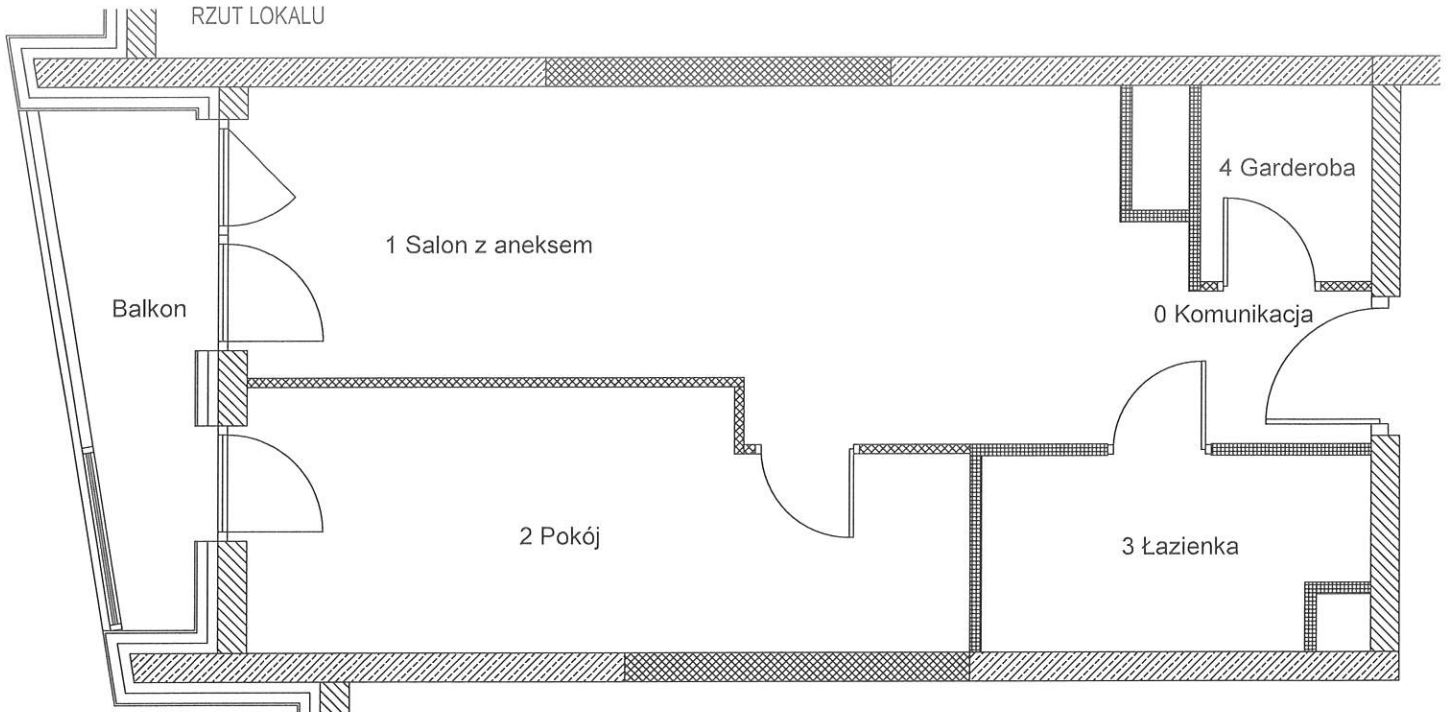

W świetle art. 2 ust. 2 ustawy z dnia 24 czerwca 1994r. o własności lokali (Dz. U. po: 737 z 2019r.) lokal mieszkalny 52 (3.20) usytuowany na 3 piętrze w budynku przy Al. Marsz. J. Piłsudskiego 37 w Łodzi jest samodzielnym lokalem i pod względem technicznym spełnia wymogi stawiane pomieszczeniom przeznaczonym na stały pobyt dla ludzi. Numeracja budynku jest zgodna z ewidencją gruntów i budynków Miasta Łodzi prowadzoną przez LOG w Łodzi.

Powierzchnia użytkowa lokalu została obliczona na podstawie bezpośredniego pomiaru i jest zgodna z Ustawą z dnia 21 czerwca 2001 r. o ochronie praw lokatorów, mieszkaniowym zasobie gminy i o zmianie Kodeksu cywilnego oraz Normą PN ISO 9836:1997, przy pomocy programu GStarCAD 2011.

<p>Usługi Geodezyjno-Kartograficzne</p> <p><b>geocel</b></p> <p>Sylwester Gronostaj</p> <p>ul. Nagórzyńska 62/64, 97-200 Tomaszów Maz. tel. 609-15-88-11</p>	<p>Obiekt:</p> <p>Al. J. Piłsudskiego 37</p> <p>3 piętro</p>	<p>Szkic nr</p>	<p>Pomierzył:</p> <p><b>GEODETA UPRAWNIENY</b></p> <p>mgr inż. Sylwester Gronostaj</p> <p>Nr upr. GUCIK 19772</p> <p>Data: 09.2025</p>	<p>Potwierdził wykonanie prac i odbiór kopii:</p>
	<p>L.k.s.rob.:</p>	<p>Sprawił:</p>	<p>Data:</p>	