DOKUMENTACJA POWYKONAWCZA

Szkic inwentaryzacji powierzchni użytkowej mieszkania

Łódź, Al. Marsz J.Piłsudskiego 37
3 piętro
Mieszkanie nr 50 (3.18)

ALSTAL GRUPA BUDOWLANA Sp. z o.o. Sp. k.
Kierownik Budowy
mgr inż. Robert Zawadzki
Upr. bud. Nr ewid. LOD/0041/OWOK/ 03

SZKIC LOKALIZACYJNY

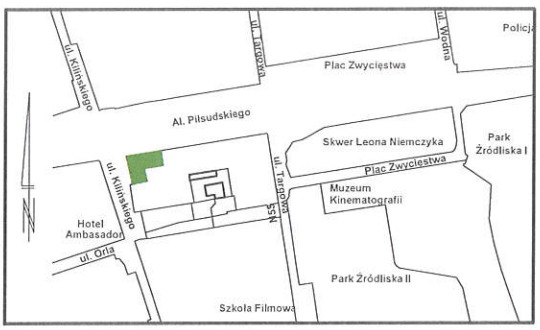

Rzut 3 piętra

Lokal nr 50	Pomieszczenie	Powierzchnia
50.0	Komunikacja	2,45
50.1	Salon z aneksem	24,07
50.2	Pokój	11,69
50.3	Łazienka	4,99
50.4	Garderoba	2,69
Suma		45,89 m^2

RZUT LOKALU

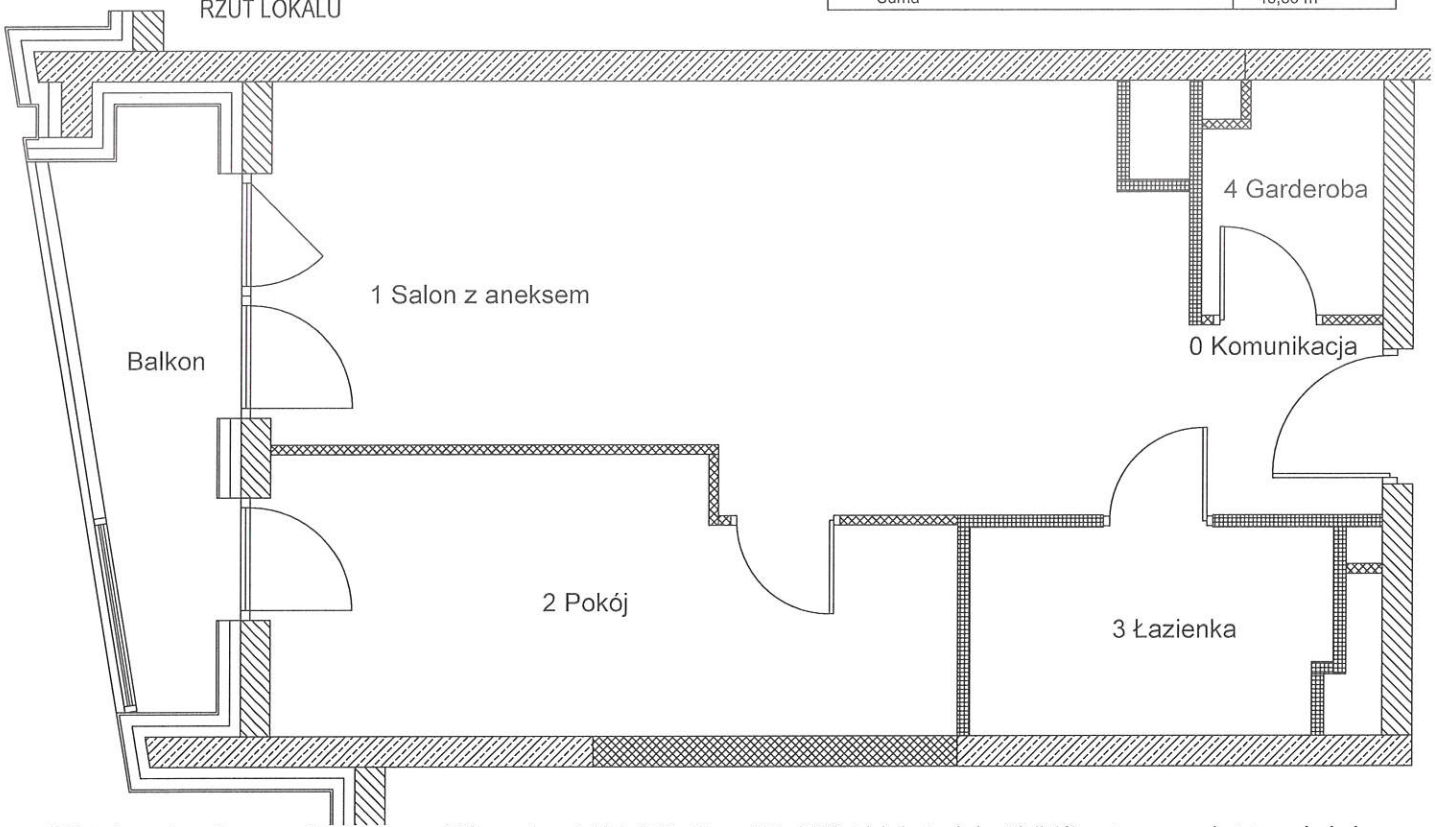

W świetle art. 2 ust. 2 ustawy z dnia 24 czerwca 1994r. o własności lokali (Dz. U. poz 737 z 2019r.) lokal mieszkalny 50 (3.18) usytuowany na 3 piętrze w budynku przy Al. Marsz.J.Piłsudskiego 37 w Łodzi jest samodzielnym lokalem i pod względem technicznym spełnia wymogi stawiane pomieszczeniom przeznaczonym na stały pobyt dla ludzi. Numeracja budynku jest zgodna z ewidencją gruntów i budynków Miasta Łodzi prowadzoną przez ŁOG w Łodzi.

Powierzchnia użytkowa lokalu została obliczona na podstawie bezpośredniego pomiaru i jest zgodna z Ustawą z dnia 21 czerwca 2001 r. o ochronie praw lokatorów, mieszkaniowym zasobie gminy i o zmianie Kodeksu cywilnego oraz Normą PN-ISO 9836:1997, przy pomocy programu GStarCAD 2011.

Usługi Geodezyjno-Kartograficzne geocel Sylwester Gronostaj ul. Nagórzycka 62/64, 97-200 Tomaszów Maz. tel. 609-15-88-11	*Obiekt:* *Al. J.Piłsudskiego 37* *3 piętro*	*Szkic nr*	*Pomierzył:* GEODETA UPRAWNIONY mgr inż. Sylwester Gronostaj Nr upr. GUGiK 19172 *Data: 09.2025*	*Potwierdził wykonanie prac i odbiór kopii:*
	L.ks.rob.:		*Sprawdził:* *Data:*	