DOKUMENTACJA POWYKONAWCZA

Szkic inwentaryzacji powierzchni użytkowej mieszkania

Łódź, Al. Marsz J.Piłsudskiego 37
5 piętro
Mieszkanie nr 95 (5.17)

ALSTAL GRUPA BUDOWLANA Sp. z o.o. Sp. k.
Kierownik Budowy
mgr inż. Robert Zawadzki
Upr. Bud: Nr ewid. ŁOD/0041/OWOK/ 03

SZKIC LOKALIZACYJNY

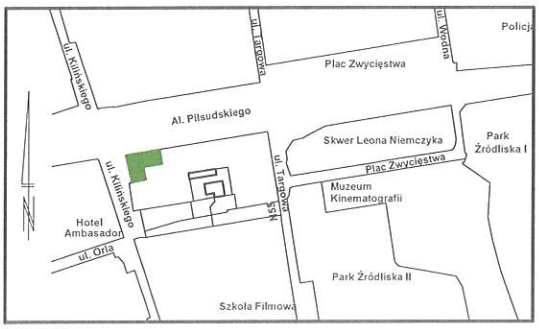

Rzut 5 piętra

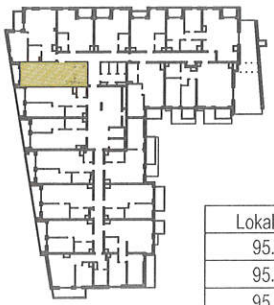

Lokal nr 95	Pomieszczenie	Powierzchnia
95.0	Komunikacja	4,52
95.1	Salon z aneksem	25,36
95.2	Łazienka	5,18
Suma		35,06 m^2

RZUT LOKALU

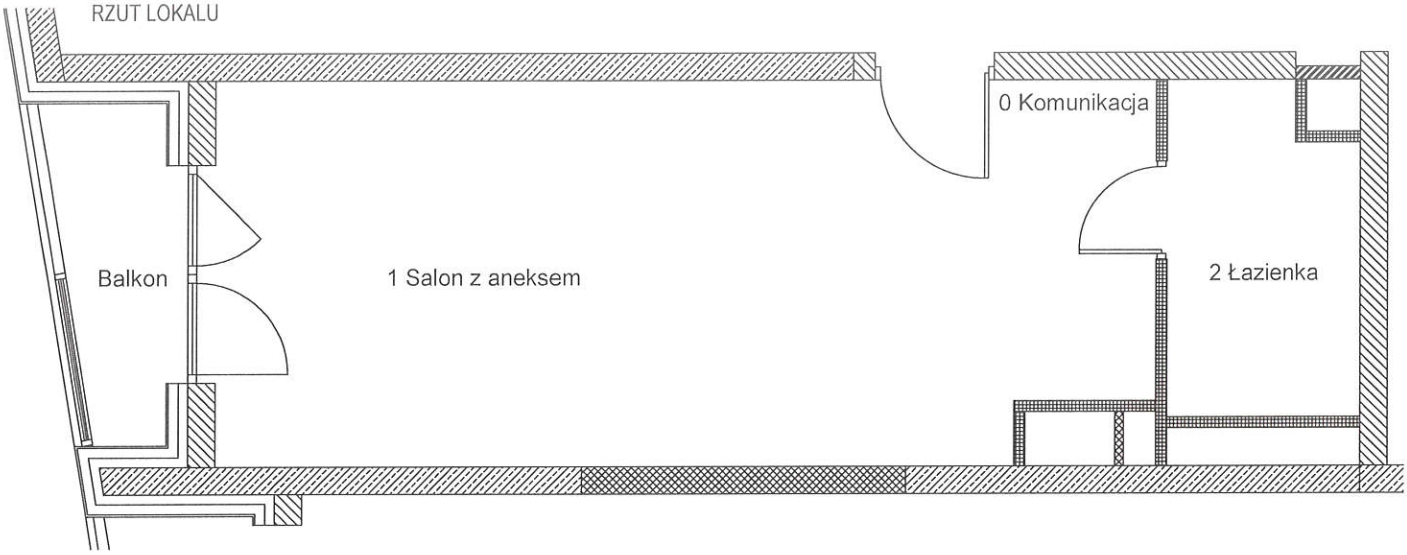

W świetle art. 2 ust. 2 ustawy z dnia 24 czerwca 1994r. o własności lokali (Dz. U. poz 737 z 2019r.) lokal mieszkalny 95 (5.17) usytuowany na 5 piętrze w budynku przy Al. Marsz.J.Piłsudskiego 37 w Łodzi jest samodzielnym lokalem i pod względem technicznym spełnia wymogi stawiane pomieszczeniom przeznaczonym na stały pobyt dla ludzi. Numeracja budynku jest zgodna z ewidencją gruntów i budynków Miasta Łodzi prowadzoną przez ŁOG w Łodzi.

Powierzchnia użytkowa lokalu została obliczona na podstawie bezpośredniego pomiaru i jest zgodna z Ustawą z dnia 21 czerwca 2001 r. o ochronie praw lokatorów, mieszkaniowym zasobie gminy i o zmianie Kodeksu cywilnego oraz Normą PN-ISO 9836:1997, przy pomocy programu GStarCAD 2011.

Usługi Geodezyjno-Kartograficzne geocel Sylwester Gronostaj ul. Nagórzycka 62/64, 97-200 Tomaszów Maz. tel. 609-15-88-11	*Obiekt:* *Al. J.Piłsudskiego 37* *5 piętro*	*Szkic nr*	*Pomierzył:* GEODETA UPRAWNIONY mgr inż. Sylwester Gronostaj Nr Upr. GUGiK /9172 *Data: 09.2025*	*Potwierdził wykonanie prac i odbiór kopii:*
	L.ks.rob.:		*Sprawdził:* *Data:*	